

FÖRKLARINGAR

FÖRESKRIFTER

ENTRÉ / VÅNINGSPÅN

GOLV
Golvplattor, CCHöganäs Graniti, Lava Grey, 200x200 mm.
Fogbruk Kulör FB 23

GUMMIMATTA (trapphuskorridor plan 6)
Freudenberg Norraplan stone acoustic 2105

SOCKET

Entre, Källare: Klinker 100X200 mm lika golv
Våningsplan: Sockel av trä kulör NCS S 5502-Y

TRAPPA

Material: Terasso kulörer (enligt Norit):
Första och sista steget: cargrey
Övriga steg: nero ebano

Vångstycke och kupa målas. Kulör NCS S2502-Y, grå

RÄCKE

Kulör; NCS S 7502-B, antracitgrå

TORKMATT

Kåbe originalmatta. Nedsänkt ingjutningsram.
Kulör; svart. Storlek 1500X900 mm

VÄGGAR

Kulörer se respektive trapphusritning
Väggar utan kulörangivelse målas i NCS S 2502-Y, glansvärde halvmatt 20

INNERDÖRRAR

Innerdörrar av trä: Dörrblad, karm och foder
Kulör; NCS S 7502-B
Innerdörrar av stål: Dörrblad, karm och foder
Kulör; NCS S 7502-B
Hissdörrar;
Hissfront utsida målas NCS S 7502-B, antracitgrå

TAK

Kulör NCS S 0500-N, neutralt vitt

POSTBOXAR

Leverantör Silmec Nordic, Tel. 031-148078, modell S, frontmatade, med avlastningsshylla. Kulör: NCS S 2570-Y90R. Art.nr 08x04-08 och 08x01-08. Trh 1: 4x8 fack = 31 lgh + 1 extra. Norra portiken: 1x8 fack = 7 lgh + 1 extra. Montagehöjd: 580 öfg/öfm.

LÄGENHETSREGISTER

Allset Original, A0-03, Naturanodiserad, anslagsdel i grå kladdkork. 735x550 (tre delat). Två kolumner i kombination med anslagstavla. 22 st 19 mm textresor. Uk 100 ö ök postboxar.

TAKARMATUR PLAN 2-6



TAKARMATURER PLAN 1





VÄGGARMATUR PLAN 1-6



ENTRÉARMATURER



TIDNINGSHÅLLARE TH
Tidningshållare; Byggbeslag BB93, enligt Skanska.

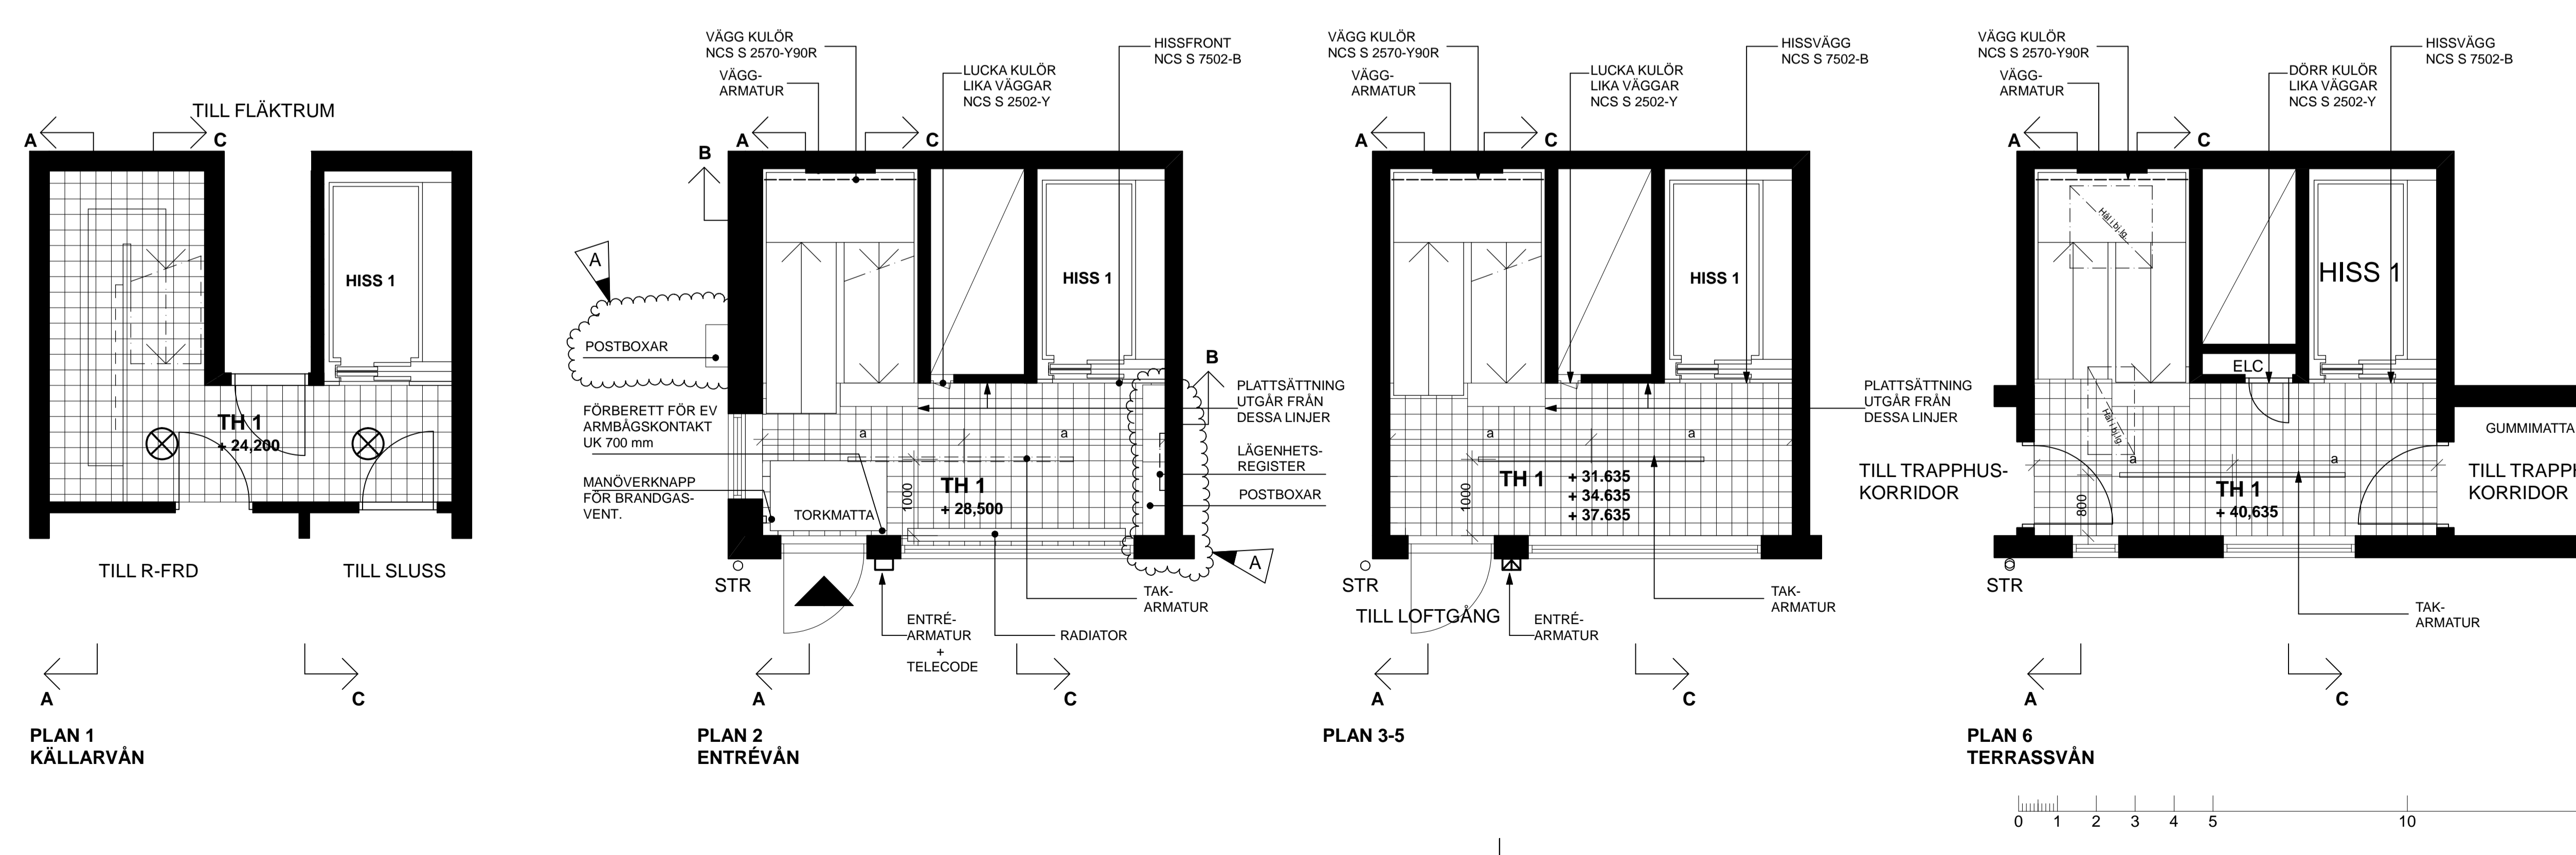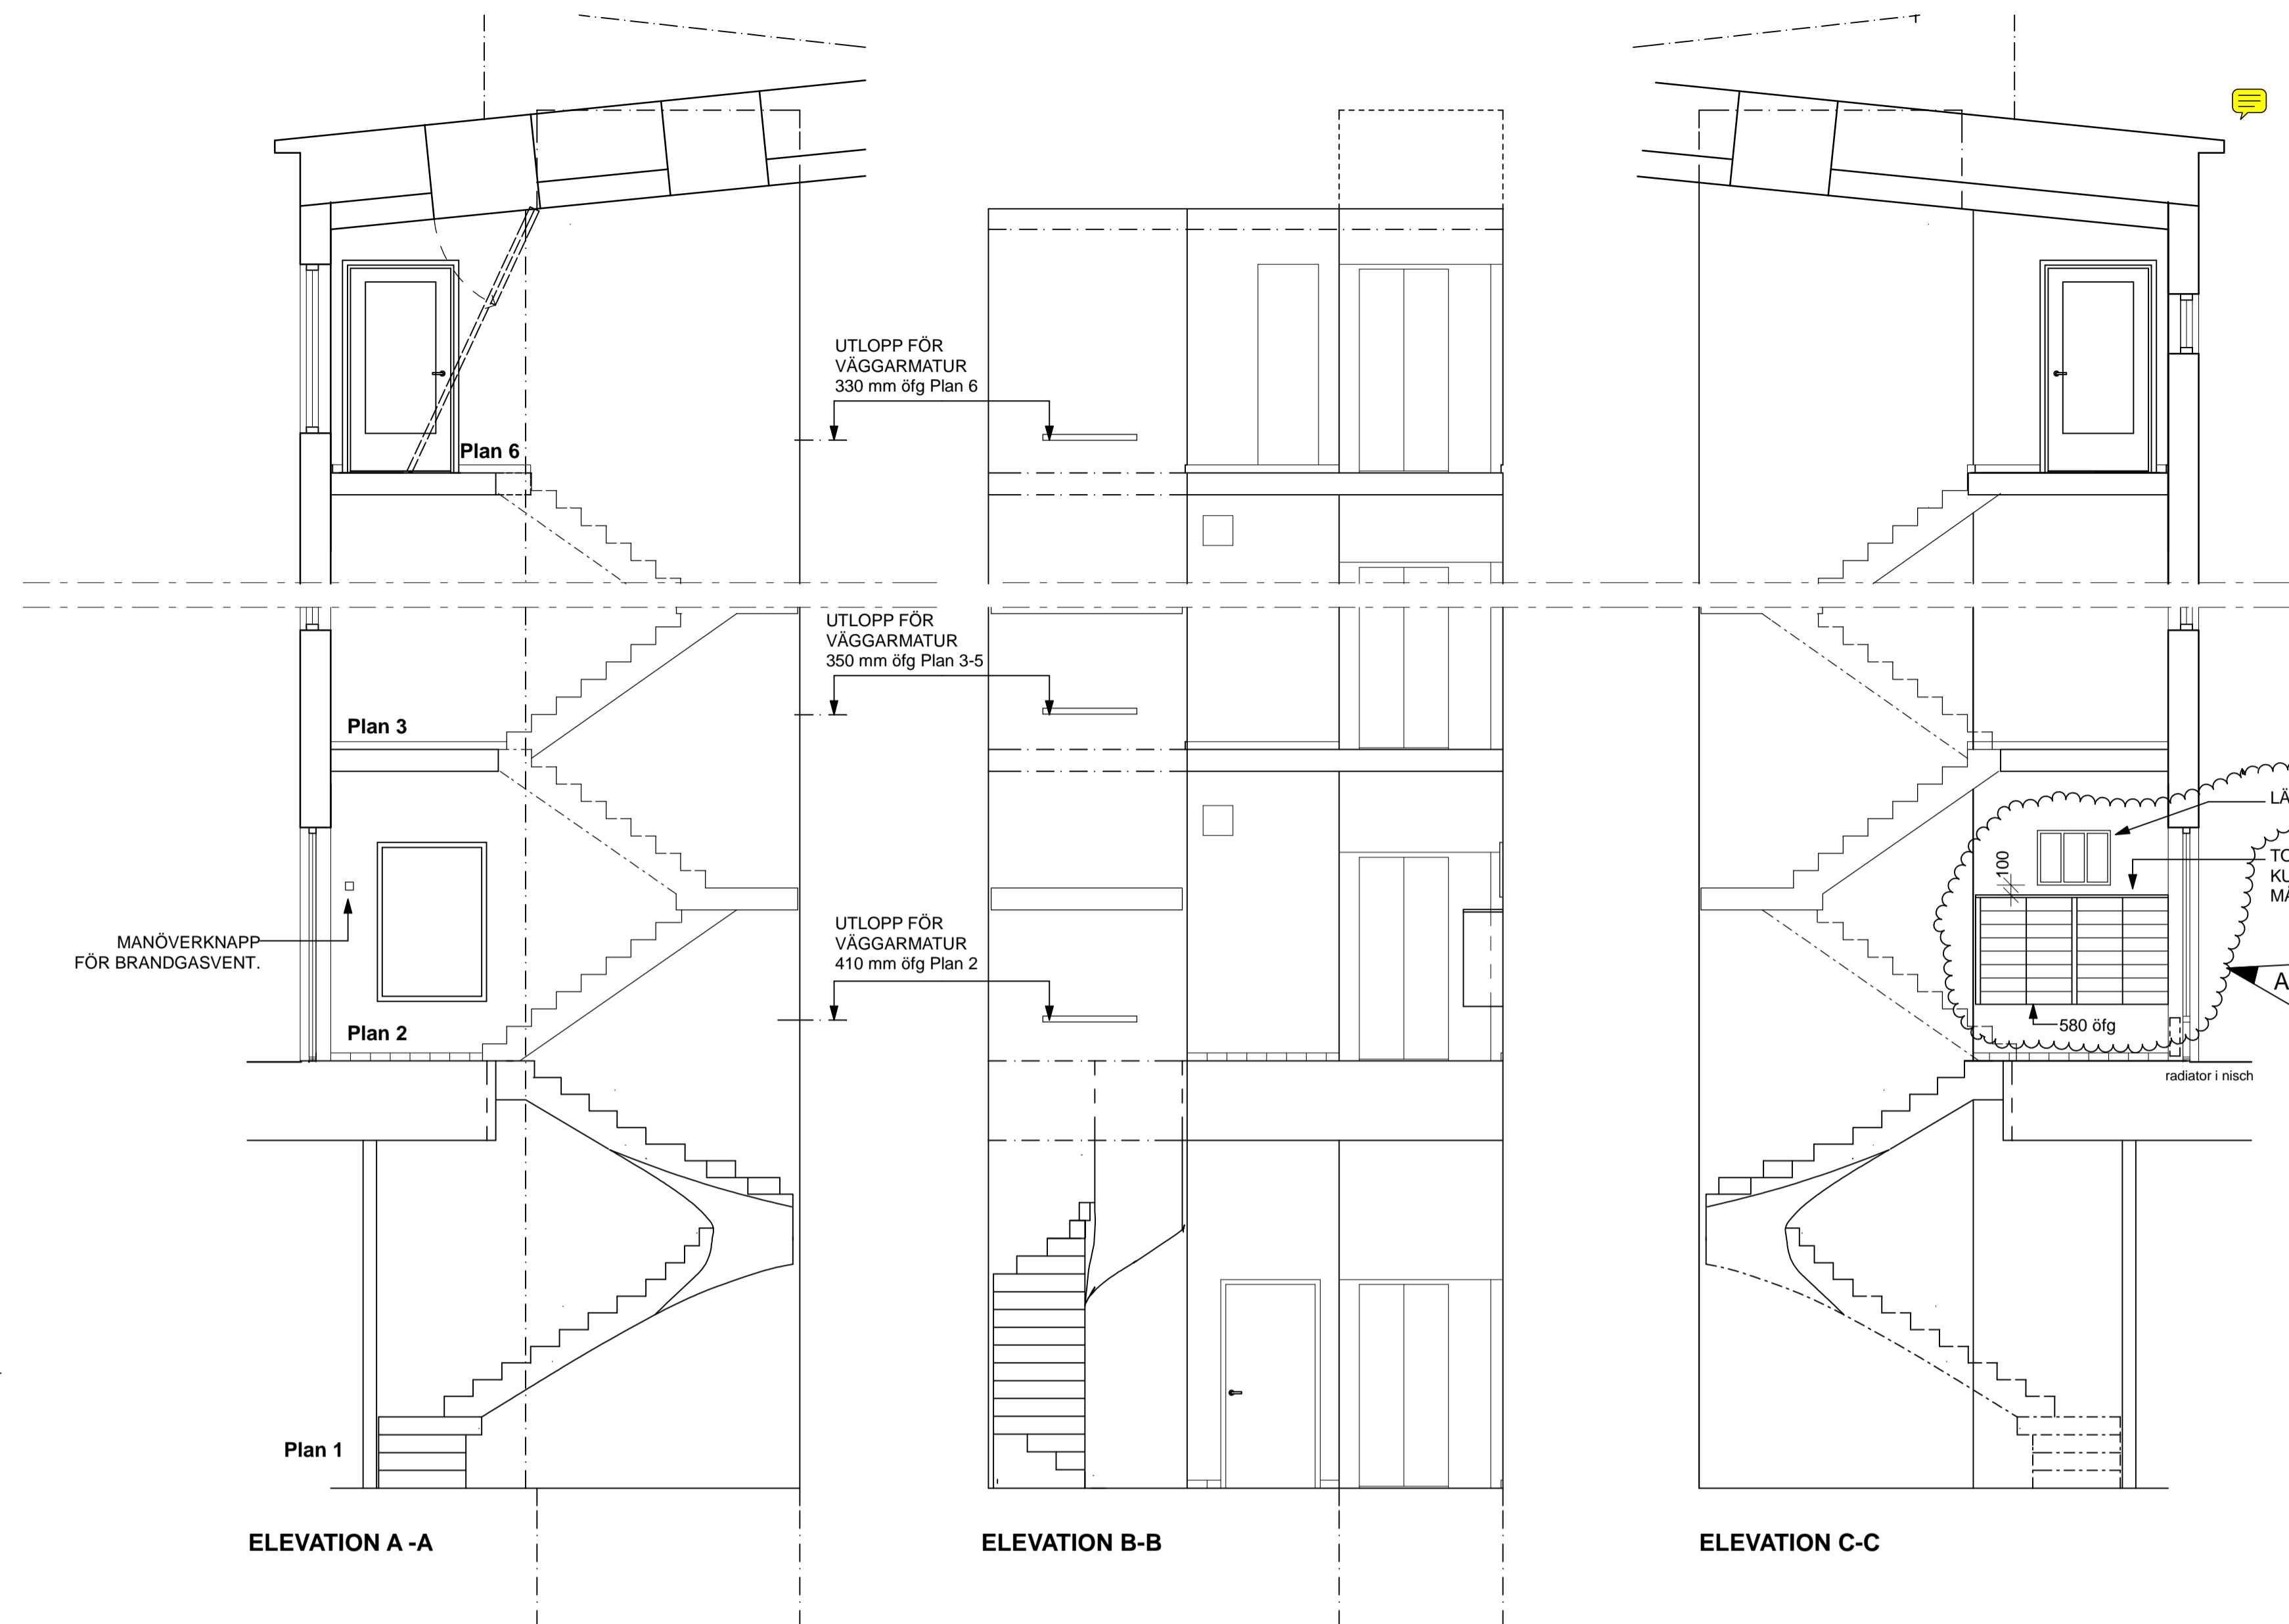

A	4	REV. ENL. PM-A04	070115	JT
BET	ANT	ANDRINGEN AVSER	DATUM	SIGN

Gamla Filmstaden
Bevarande atmosfär. Nytt liv.

brunnberg&forshed
ARKITEKTKONTOR AB

RELATIONSHANDLING

■ (A) BRUNNBERG & FORSHED ARKITEKTKONTOR AB 08-617 61 00

UPPDRAG NR SHST 0043 RITADIKONSTR AV M. STÅHLBRAND HANDLÄGGARE C. SIEURIN
DATUM 2007 04 26 ANSVARIG B. HELLSTRÖM FASTSTÄLLD

GAMLA FILMSTADEN - BOSTÄDER - Kv G

ENTRÉHALL TH 1 - PLAN 1-6
ELEVATIONER, GOLV

SKALA A1/A3 NUMMER BET
1:50/1:100. A376:21 A

